

Gliwice dnia 18.04.2024r.

ZAPYTANIE OFERTOWE

Spółdzielnia Mieszkaniowa „Szobiszowice” w Gliwicach zwraca się z zapytaniem o przedstawienie oferty na :

Remont schodów zewnętrznych oraz montaż nowej konstrukcji zadaszenia nad schodami w budynku wielorodzinnym przy ul. Sokoła 4 w Gliwicach

1. PRZEDMIOT ZAMÓWIENIA .

Przedmiotem zamówienia jest remont schodów zewnętrznych wraz z wykonaniem zadaszenia nad schodami w budynku przy ul. Sokoła 4 w Gliwicach. Szczegółowy zakres prac obejmuje w szczególności:

- Skucie starych uszkodzonych płytek gresowych;
- Wykonanie schodów i częściowe nadlanie betonu dla uzyskania jednolitych wymiarów wysokości oraz szerokości stopni – zgodnie z rysunkiem technicznym;
- Demontaż starych niewymiarowych balustrad przy schodach oraz podejścia wzdłuż ściany;
- Obłożenie stopni oraz podstopni płytkami granitowymi o gr. min 3 cm(jako jedna płyta z zastosowaniem spadków) i spocznika schodowego płytkami o rozmiarze 30x30;
- Montaż nowych balustrad przy schodach oraz podejściu (profile zamknięte ocynk + malowane proszkowo);
- Obsadzenie nowej wycieraczki;
- Wykonanie tynków boków konstrukcji betonowej w technologii siatka/grunt/tynk silikonowy o neutralnej kolorystyce;
- Montaż nowej konstrukcji zadaszenia nad schodami wg. wzornika jak wejścia budynku Sztabu Powstańczego 16-20 lub 17-23;

Uwaga: W sprawie udostępnienia dokumentacji technicznej na bazie której należy wykonać konstrukcję, należy kontaktować się pod nr telefonu 728-927-267 lub 728-927-262

Roboty należy wykonać zgodnie ze sztuką budowlaną z zachowaniem przepisów BHP oraz w sposób umożliwiający mieszkańcom bezkonfliktowe poruszanie się w strefie remontu. W załączeniu kopia przekroju biegu schodowego do przebudowy.

3. TERMIN WYKONANIA .

Termin wykonania robót do 30.06.2024 roku.

4. WARUNKI PŁATNOŚĆ .

Wynagrodzenie płatne po wystawieniu faktury na podstawie odbioru powykonawczego z protokołami.

5. MIEJSCE SKŁADANIA OFERT .

Oferty należy składać na załączonym formularzu (załącznik nr 1) w siedzibie Spółdzielni w sekretariacie – ul. Sztabu Powstańczego 3, pocztą lub na adres mailowy techniczny@szobiszowice.pl w terminie do dnia 13.05.2024r. do godz. 14:00

6. Prosimy o podpisanie oświadczenia (załącznik nr 2) że zapoznali się Państwo z informacją dot . RODO (załącznik nr 3).

7. Spółdzielnia zastrzega sobie prawo unieważnienia zapytania w szczególności w sytuacji, gdy wynagrodzenie zaproponowane przez oferentów przekracza środki przeznaczone na wykonanie przedmiotu zlecenia przez Zamawiającego.

PREZES ZARZĄDU
Spółdzielni Mieszkaniowej „Szobiszowice”

Przemysław Miszczyk

Załącznik Nr 1 do zapytania ofertowego

..... , dnia

.....
pieczęć Wykonawcy

FORMULARZ OFERTOWY

1. Przedmiot zamówienia:

Remont schodów zewnętrznych oraz montaż nowej konstrukcji zadaszenia nad schodami
w budynku wielorodzinnym przy ul. Sokoła 4 w Gliwicach

2. Dane Wykonawcy:

Nazwa:

Siedziba:

Tel.:

Fax.:

Adres poczty elektronicznej:

NIP:

REGON:

3. Składamy ofertę cenową na :

Lp.	Przedmiot Zamówienia	Kwota Netto [zł]	Vat [zł]	Kwota Brutto [zł]
1.	Przebudowa Schodów			
2.	Balustrady			
3.	Konstrukcja zadaszzenia			
4.	RAZEM			

Termin Wykonania:

Ilość Lat Gwarancji:

Termin Płatności:

UWAGI:

.....
.....
Oferty prosimy składać w sekretariacie Spółdzielni Mieszkaniowej „Szobiszowice” ul. Sztabu Powstańczego 3 w Gliwicach, przesać pocztą lub na adres mailowy techniczny@szobiszowice.pl do dnia 13.05.2024r do godz. 14:00

.....
(podpis Wykonawcy)

KIESIÓBNOGAH

SKALA 1:50

Spółdzielnia Mieszkaniowa
"SZOBISZOWICE"
ul. Sztabu Powstańczego 3
44-100 GLIWICE
Nr. ident. 00352740, NIP 631-00-12-331



S = SIOPNIA 30 cm

L = SIOPNIA 135 cm

= SZEROKOŚĆ BIEGU


POJĘŚĆ
H = 150

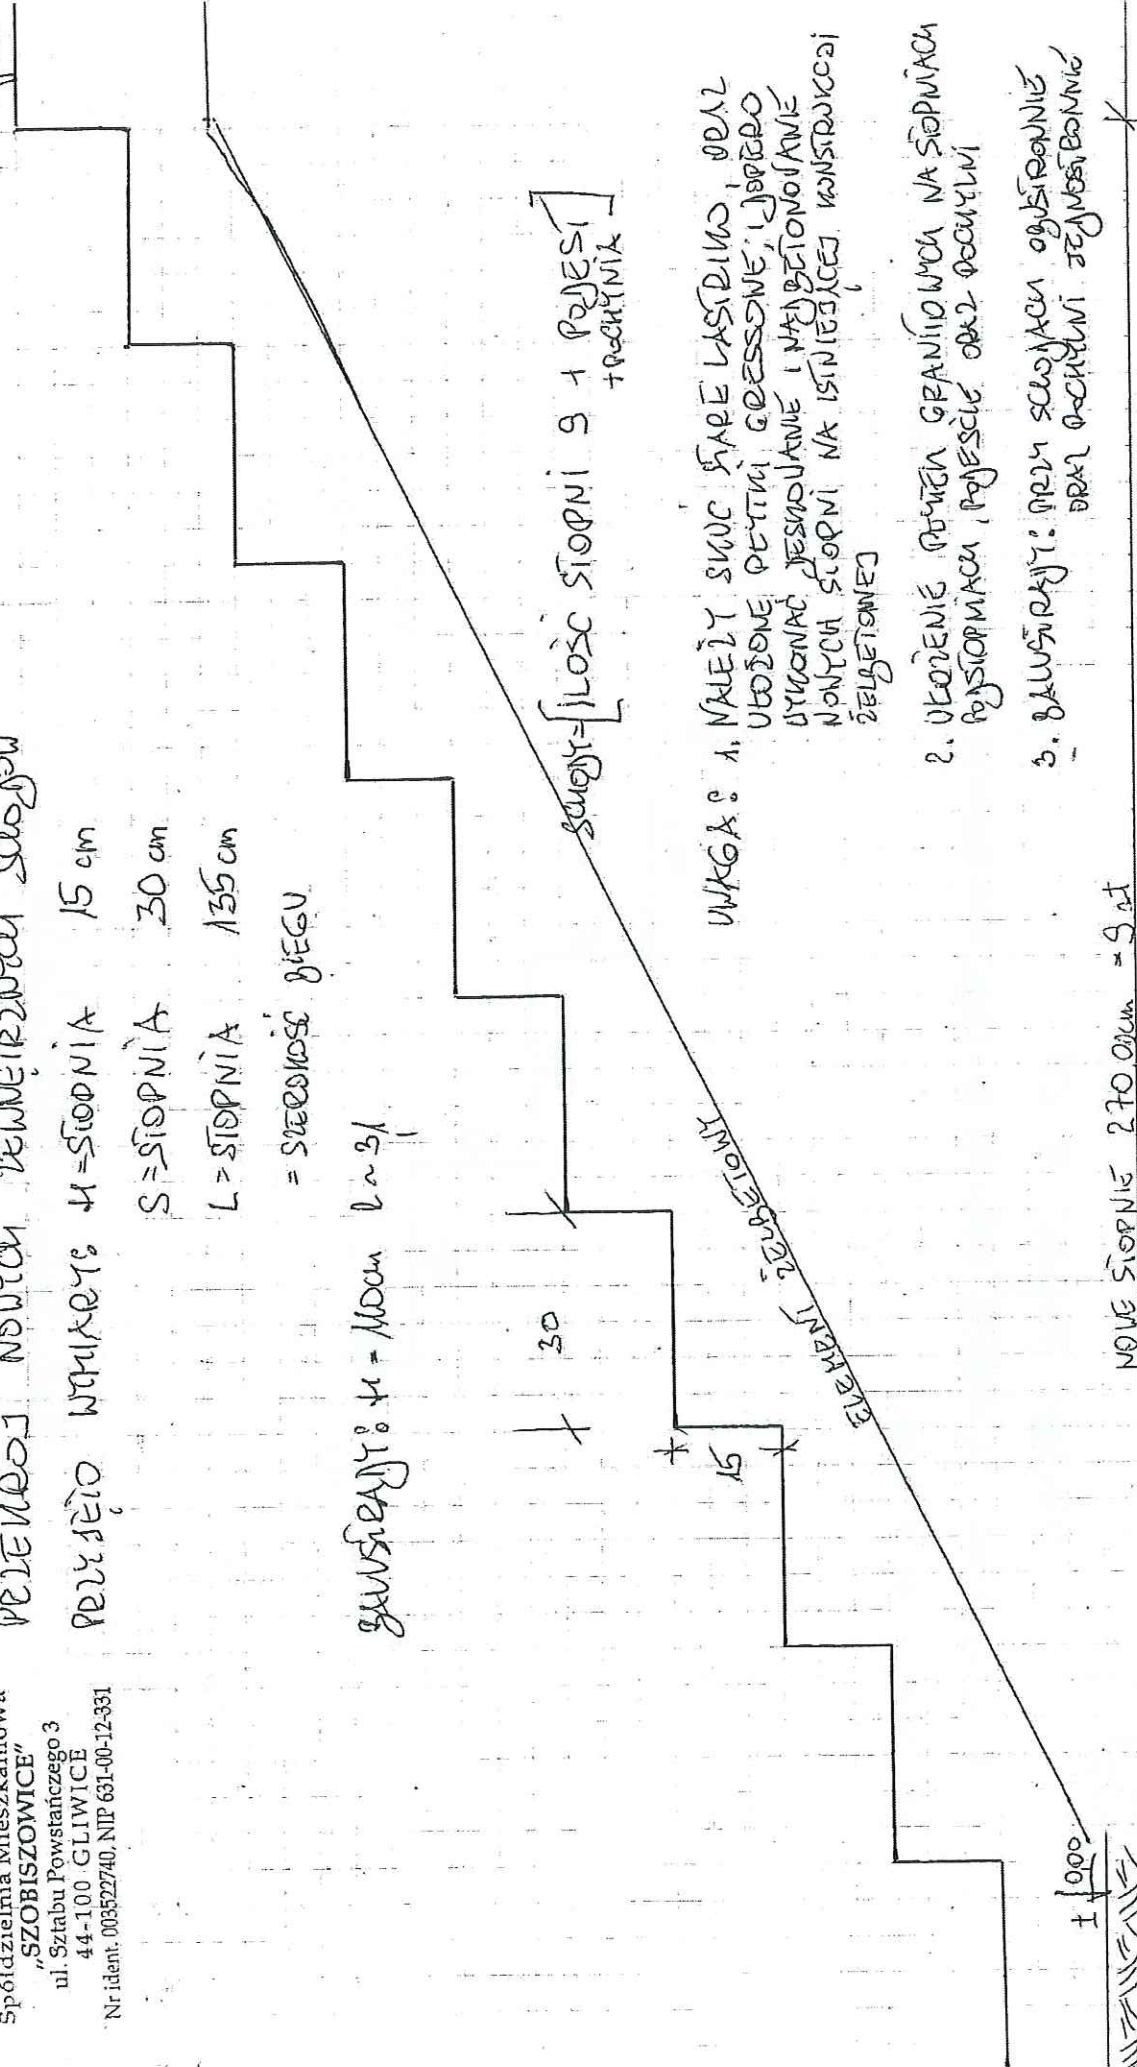

SCHODY = [ILOŚĆ SIOPNI 9 + POJĘŚĆ] + TECHNICZNA

WZKŁAD: 1. WALEŻY SIĘC STARE LASIOWO, ORAZ
WŁOŻONE PIĘTY GRUBSZE, I JAKO
WYKONAĆ JESZCZE I WYBETONOWANIE
NOWYCH SIOPNI NA ISTNIEJĄCEJ KONSTRUKCJI
ZEBETONOWEJ

2. UKŁADENIE PEŁNEJ GRANICOWA NA SIOPNIACH
PO SIOPNIACH, POJĘŚĆ ORAZ OCZYTLI

3. BALKONIKI: PRZY SCHODACH OGUSIERANIE
ORAZ OCZYTLI WYMIAROWANIE

NOWE SIOPNIE 2700 cm = 9 st

ADRES: POKOJA 4

SKALA 1:10

Spółdzielnia Mieszkaniowa

"SZOBISZOWICE"

ul. Sztabu Powstańczego 3


44-100 GLIWICE

Nr ident. 003522740, NIP 631-00-12-331

PRZEKROJ STARCZY ZEWNĘTRZNYCH SCIEPIŃ

WYMIARY POJAVE W CM

UWAGA: STROPIE OBOJONE SĄ WARSZĄ KASJERKA 15-20cm ORAZ PRZYMAJĄ GRĘS ~10cm
GRUSZYCA H ~ 90cm

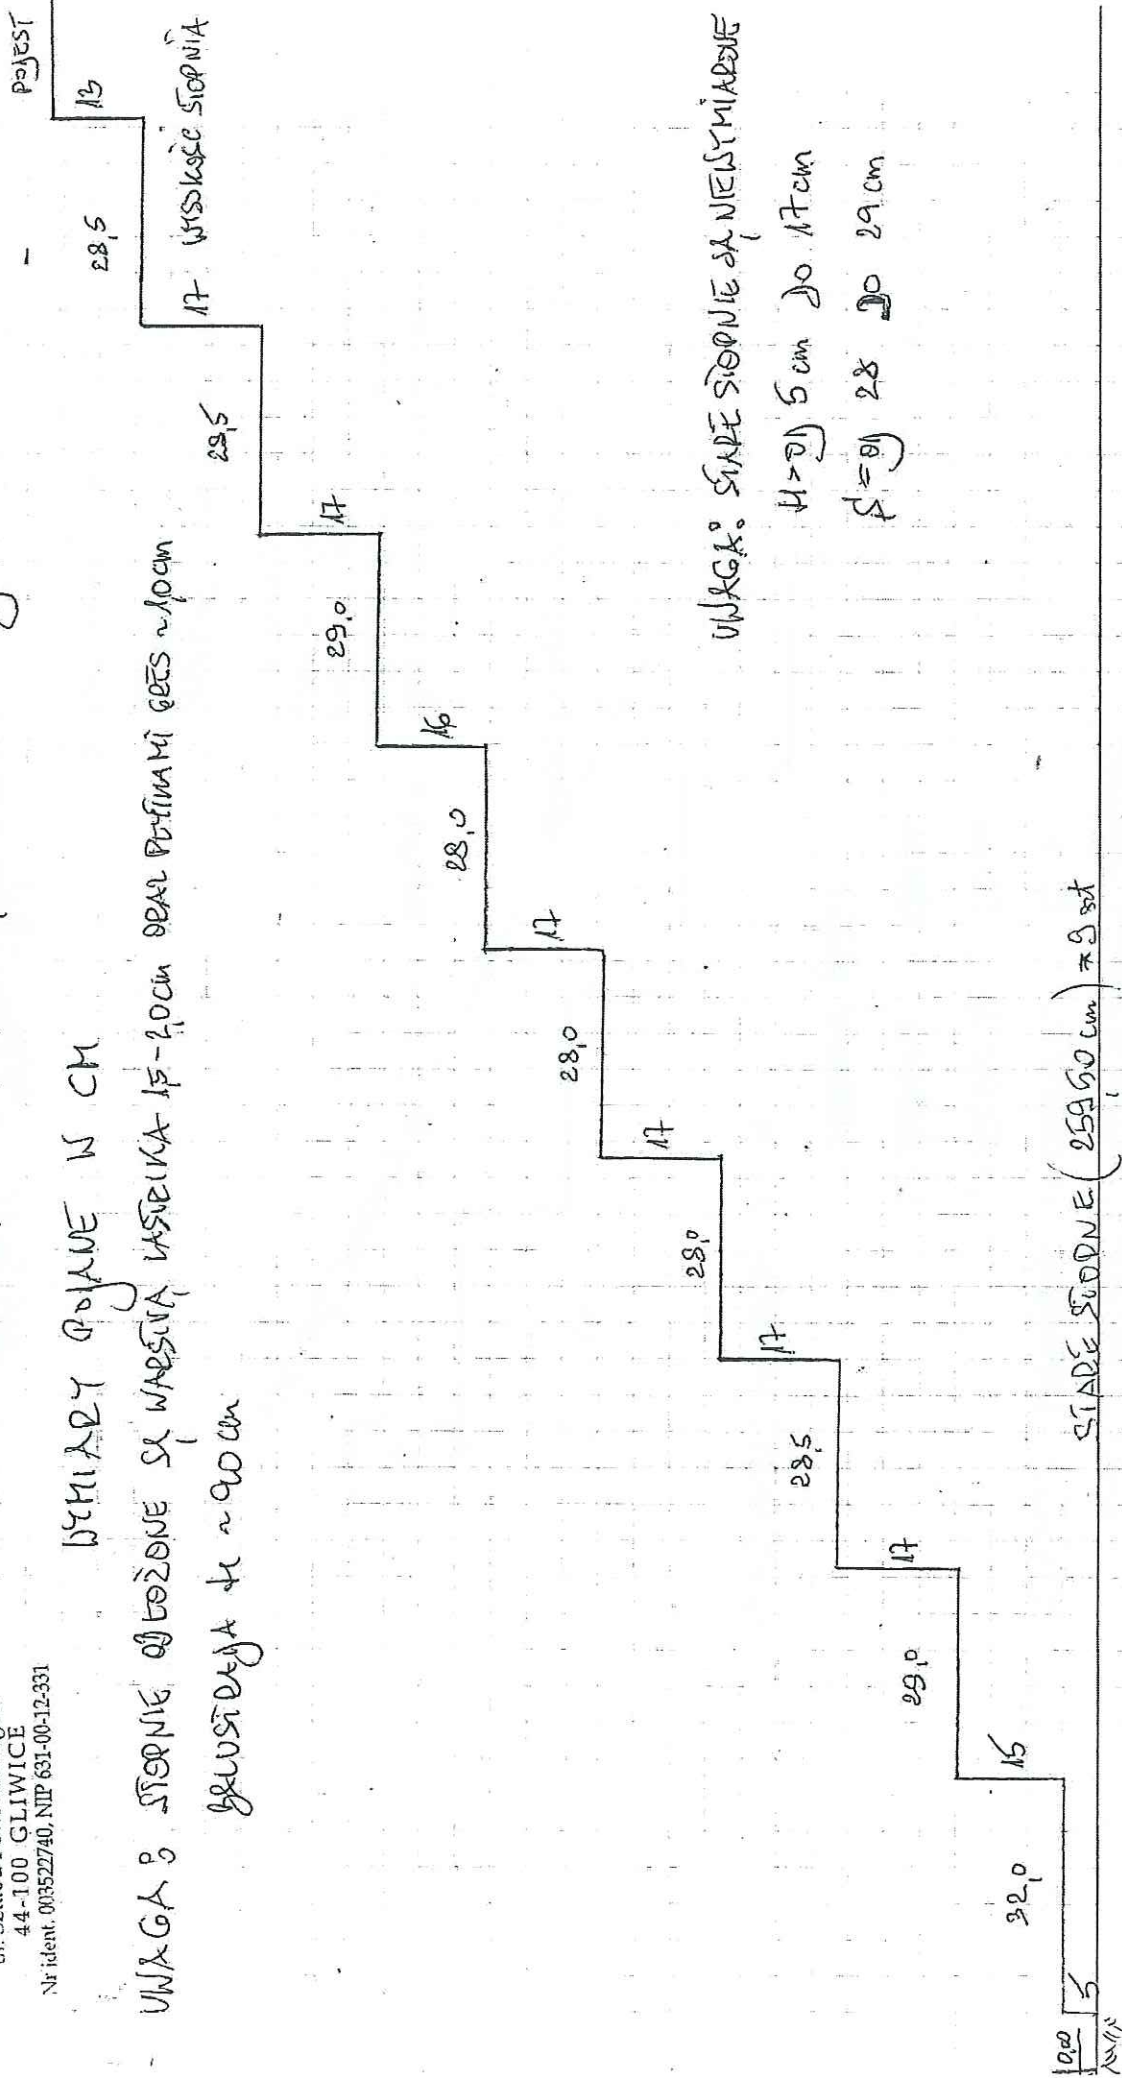

OŚWIADCZENIE WYKONAWCY

Oświadczam, że zapoznałem się z informacją dot. RODO, stanowiącą załącznik nr 4 do Zapytania Ofertowego na opracowanie dokumentacji projektowej dot. remontu schodów zewnętrznych oraz montażu nowej konstrukcji zadaszenia nad schodami w budynku wielorodzinnym przy ul. Sokoła 4 w Gliwicach.

....., dnia.....

.....
*podpis osoby/osób upoważnionych
do składania oświadczeń woli w
imieniu Wykonawcy zgodnie z
zasadą reprezentacji*

Zgodnie z art. 13 ust. 1 i 2 rozporządzenia Parlamentu Europejskiego i Rady (UE) 2016/679 z dnia 27 kwietnia 2016 r. w sprawie ochrony osób fizycznych w związku z przetwarzaniem danych osobowych i w sprawie swobodnego przepływu takich danych oraz uchylenia dyrektywy 95/46/WE (ogólne rozporządzenie o ochronie danych) (Dz. Urz. UE L 119 z 04.05.2016, str. 1), dalej „RODO”, informuję, że:

- administratorem Pani/Pana danych osobowych jest *Spółdzielnia Mieszkaniowa SZOBISZOWCE z siedzibą w Gliwicach przy ul. Sztabu Powstańczego 3*;
- Pani/Pana dane osobowe przetwarzane będą na podstawie art. 6 ust. 1 lit. b i c RODO w celu związanym z zapytaniem ofertowym na opracowanie dokumentacji projektowej dot. remontu schodów zewnętrznych oraz montażu nowej konstrukcji zadaszenia nad schodami w budynku wielorodzinnym przy ul. Sokoła 4 w Gliwicach, odbiorcami Pani/Pana danych osobowych będą osoby lub podmioty, którym udostępniona zostanie dokumentacja postępowania oraz umowa zawarta w wyniku przeprowadzonego postępowania zgodnie z Regulaminem organizacji i przeprowadzania przetargów na roboty budowlane, usługi i dostawy Spółdzielni Mieszkaniowej „SZOBISZOWICE” w Gliwicach oraz obowiązującymi przepisami, jak również inne organy i instytucje uprawnione do kontroli prawidłowości wydatkowania środków uzyskanych przez Zamawiającego na sfinansowanie zamówienia.
- Pani/Pana dane osobowe będą przechowywane, zgodnie z art. 97 ust. 1 ustawy Pzp, przez okres trwałości projektu tj. 7 lat od dnia zakończenia postępowania;
- obowiązek podania przez Panią/Pana danych osobowych bezpośrednio Pani/Pana dotyczących jest wymogiem związanym z udziałem w postępowaniu i jest niezbędne do zawarcia umowy o udzielenie zamówienia;
- w odniesieniu do Pani/Pana danych osobowych decyzje nie będą podejmowane w sposób zautomatyzowany, stosowanie do art. 22 RODO;
- posiada Pani/Pan:
 - na podstawie art. 15 RODO prawo dostępu do danych osobowych Pani/Pana dotyczących;
 - na podstawie art. 16 RODO prawo do sprostowania Pani/Pana danych osobowych;
 - na podstawie art. 18 RODO prawo żądania od administratora ograniczenia przetwarzania danych osobowych z zastrzeżeniem przypadków, o których mowa w art. 18 ust. 2 RODO;

prawo do wniesienia skargi do Prezesa Urzędu Ochrony Danych Osobowych, gdy uzna Pani/Pan, że przetwarzanie danych osobowych Pani/Pana dotyczących narusza przepisy RODO.